前1412. 新1412-2～-26　　62. 9. 14

157408

地　　番	1412 － 1～－ 26
土地の所在	~~山武郡山武町~~木原字深作

山武市

地積測量図

1/2

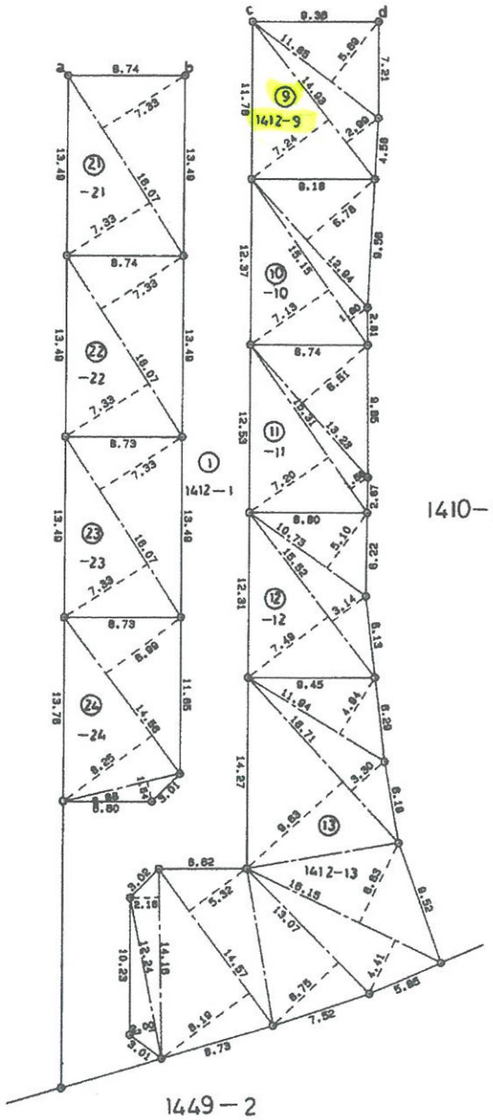

2/2

。はコンクリート杭

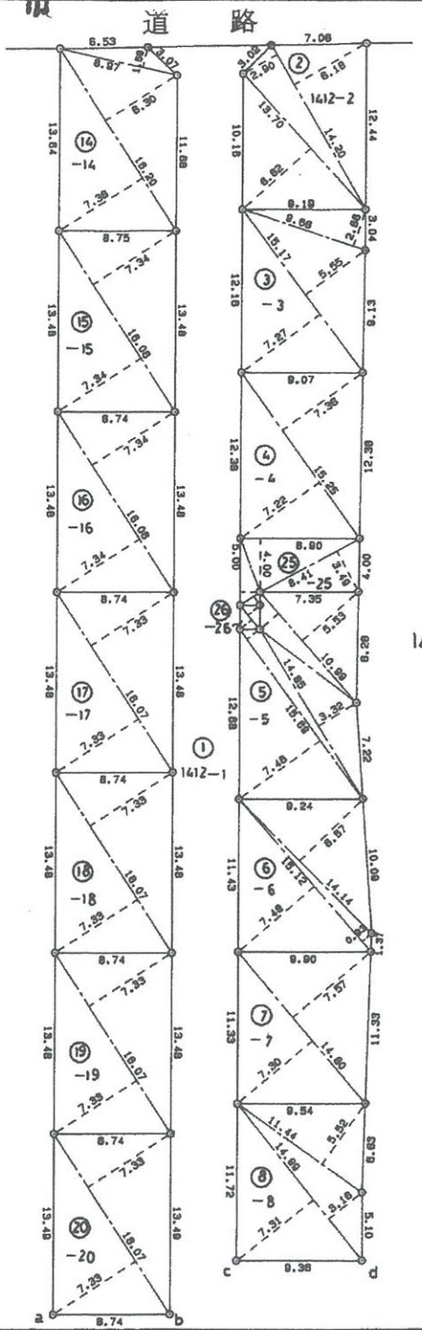

。はコンクリート杭

拡大図
縮尺： 1/200

1/2

昭和六弐年九月拾四日

作製者	土地家屋調査士 印旛郡八街町八街ほ 496 番地 村　田　久　子　村田 （昭和 62 年 9 月 12 日作製）	申請人	三和商事株式会社 代表取締役村田　久子	縮尺	1/500

（千葉土地家屋調査士会用紙）

前1412．新1412-2～-26

面積計算表

~~地積測量図~~

2/2

157409

地番	1412 −1,～− 26,
土地の所在	~~山武郡山武町~~本原字深作 山武市

地番② 1412 − 2

NO.	底辺		高さ	倍	面積
	14.20	×	6.18	=	87.7560
	14.20	×	2.90	=	41.1800
	13.70	×	6.82	=	93.4340
		倍	面積		222.3700
			面積		111.18500
			地積		111.18 ㎡

地番③ 1412 − 3

NO.	底辺		高さ	倍	面積
	9.68	×	2.88	=	27.8784
	15.17	×	5.55	=	84.1935
	15.17	×	7.27	=	110.2859
		倍	面積		222.3578
			面積		111.17890
			地積		111.17 ㎡

地番④ 1412 − 4

NO.	底辺		高さ	倍	面積
	15.25	×	7.36	=	112.2400
	15.25	×	7.22	=	110.1050
		倍	面積		222.3450
			面積		111.17250
			地積		111.17 ㎡

地番⑤ 1412 − 5

NO.	底辺		高さ	倍	面積
	10.99	×	5.53	=	60.7747
	10.99	×	1.84	=	20.2216
	14.85	×	3.32	=	49.3020
	15.69	×	1.21	=	18.9849
	15.69	×	7.46	=	117.0474
		倍	面積		266.3306
			面積		133.16530
			地積		133.16 ㎡

地番⑥ 1412 − 6

NO.	底辺		高さ	倍	面積
	14.14	×	6.57	=	92.8998
	15.12	×	0.93	=	14.0616
	15.12	×	7.48	=	113.0976
		倍	面積		220.0590
			面積		110.02950
			地積		110.02 ㎡

地番⑦ 1412 − 7

NO.	底辺		高さ	倍	面積
	14.80	×	7.57	=	112.0360
	14.80	×	7.30	=	108.0400
		倍	面積		220.0760
			面積		110.03800
			地積		110.03 ㎡

地番⑧ 1412 − 8

NO.	底辺		高さ	倍	面積
	11.44	×	5.52	=	63.1488
	14.99	×	3.16	=	47.3684
	14.99	×	7.31	=	109.5769
		倍	面積		220.0941
			面積		110.04705
			地積		110.04 ㎡

地番⑨ 1412 − 9

NO.	底辺		高さ	倍	面積
	11.85	×	5.69	=	67.4265
	14.93	×	2.99	=	44.6407
	14.93	×	7.24	=	108.0932
		倍	面積		220.1604
			面積		110.08020
			地積		110.08 ㎡

地番⑩ 1412 − 10

NO.	底辺		高さ	倍	面積
	12.94	×	6.78	=	87.7332
	15.15	×	1.60	=	24.2400
	15.15	×	7.13	=	108.0195
		倍	面積		219.9927
			面積		109.99635
			地積		109.99 ㎡

地番⑪ 1412 − 11

NO.	底辺		高さ	倍	面積
	13.23	×	6.51	=	86.1273
	15.31	×	1.56	=	23.8836
	15.31	×	7.20	=	110.2320
		倍	面積		220.2429
			面積		110.12145
			地積		110.12 ㎡

地番⑫ 1412 − 12

NO.	底辺		高さ	倍	面積
	10.73	×	5.10	=	54.7230
	15.52	×	3.14	=	48.7328
	15.52	×	7.49	=	116.2448
		倍	面積		219.7006
			面積		109.85030
			地積		109.85 ㎡

地番⑬ 1412 − 13

NO.	底辺		高さ	倍	面積
	11.94	×	4.94	=	58.9836
	16.71	×	3.30	=	55.1430
	16.71	×	9.63	=	160.9173
	16.15	×	6.63	=	107.0745
	16.15	×	4.41	=	71.2215
	13.07	×	6.75	=	88.2225
	14.57	×	5.32	=	77.5124
	14.57	×	8.19	=	119.3283
	14.16	×	2.16	=	30.5856
	12.24	×	2.00	=	24.4800
		倍	面積		793.4687
			面積		396.73435
			地積		396.73 ㎡

地番⑭ 1412 − 14

NO.	底辺		高さ	倍	面積
	8.97	×	1.59	=	14.2623
	16.20	×	6.30	=	102.0600
	16.20	×	7.36	=	119.2320
		倍	面積		235.5543
			面積		117.77715
			地積		117.77 ㎡

地番⑮ 1412 − 15

NO.	底辺		高さ	倍	面積
	16.06	×	7.34	=	117.8804
	16.06	×	7.34	=	117.8804
		倍	面積		235.7608
			面積		117.88040
			地積		117.88 ㎡

地番⑯ 1412 − 16

NO.	底辺		高さ	倍	面積
	16.06	×	7.34	=	117.8804
	16.06	×	7.34	=	117.8804
		倍	面積		235.7608
			面積		117.88040
			地積		117.88 ㎡

地番⑰ 1412 − 17

NO.	底辺		高さ	倍	面積
	16.07	×	7.33	=	117.7931
	16.07	×	7.33	=	117.7931
		倍	面積		235.5862
			面積		117.79310
			地積		117.79 ㎡

地番⑱ 1412 − 18

NO.	底辺		高さ	倍	面積
	16.07	×	7.33	=	117.7931
	16.07	×	7.33	=	117.7931
		倍	面積		235.5862
			面積		117.79310
			地積		117.79 ㎡

地番⑲ 1412 − 19

NO.	底辺		高さ	倍	面積
	16.07	×	7.33	=	117.7931
	16.07	×	7.33	=	117.7931
		倍	面積		235.5862
			面積		117.79310
			地積		117.79 ㎡

地番⑳ 1412 − 20

NO.	底辺		高さ	倍	面積
	16.07	×	7.33	=	117.7931
	16.07	×	7.33	=	117.7931
		倍	面積		235.5862
			面積		117.79310
			地積		117.79 ㎡

地番㉑ 1412 − 21

NO.	底辺		高さ	倍	面積
	16.07	×	7.33	=	117.7931
	16.07	×	7.33	=	117.7931
		倍	面積		235.5862
			面積		117.79310
			地積		117.79 ㎡

地番㉒ 1412 − 22

NO.	底辺		高さ	倍	面積
	16.07	×	7.33	=	117.7931
	16.07	×	7.33	=	117.7931
		倍	面積		235.5862
			面積		117.79310
			地積		117.79 ㎡

62・9・14

地番㉓ 1412 − 23

NO.	底辺		高さ	倍	面積
	16.07	×	7.33	=	117.7931
	16.07	×	7.33	=	117.7931
		倍	面積		235.5862
			面積		117.79310
			地積		117.79 ㎡

地番㉔ 1412 − 24

NO.	底辺		高さ	倍	面積
	14.56	×	6.99	=	101.7744
	14.56	×	8.25	=	120.1200
	8.98	×	1.54	=	13.8292
		倍	面積		235.7236
			面積		117.86180
			地積		117.86 ㎡

地番㉕ 1412 − 25

NO.	底辺		高さ	倍	面積
	8.41	×	3.49	=	29.3509
	8.90	×	4.00	=	35.6000
	5.00	×	1.50	=	7.5000
	1.80	×	0.83	=	1.4940
		倍	面積		73.9449
			面積		36.97245
			地積		36.97 ㎡

地番㉖ 1412 − 26

NO.	底辺		高さ	倍	面積
	2.34	×	1.15	=	2.6910
	2.34	×	1.15	=	2.6910
		倍	面積		5.3820
			面積		2.69100
			地積		2.69 ㎡

① 1412 − 1

4158・67 − 2969・2138 ＝ 1189・4562 ㎡

作製者	土地家屋調査士 印旛郡八街町八街ほ 496 番地 村田 久子 村田 (昭和62年 9月 12日作製)

申請人	三和商事株式会社 代表取締役村田 久子	縮尺	1/

（千葉土地家屋調査士会用紙）